0TA45027　BVJ審査済

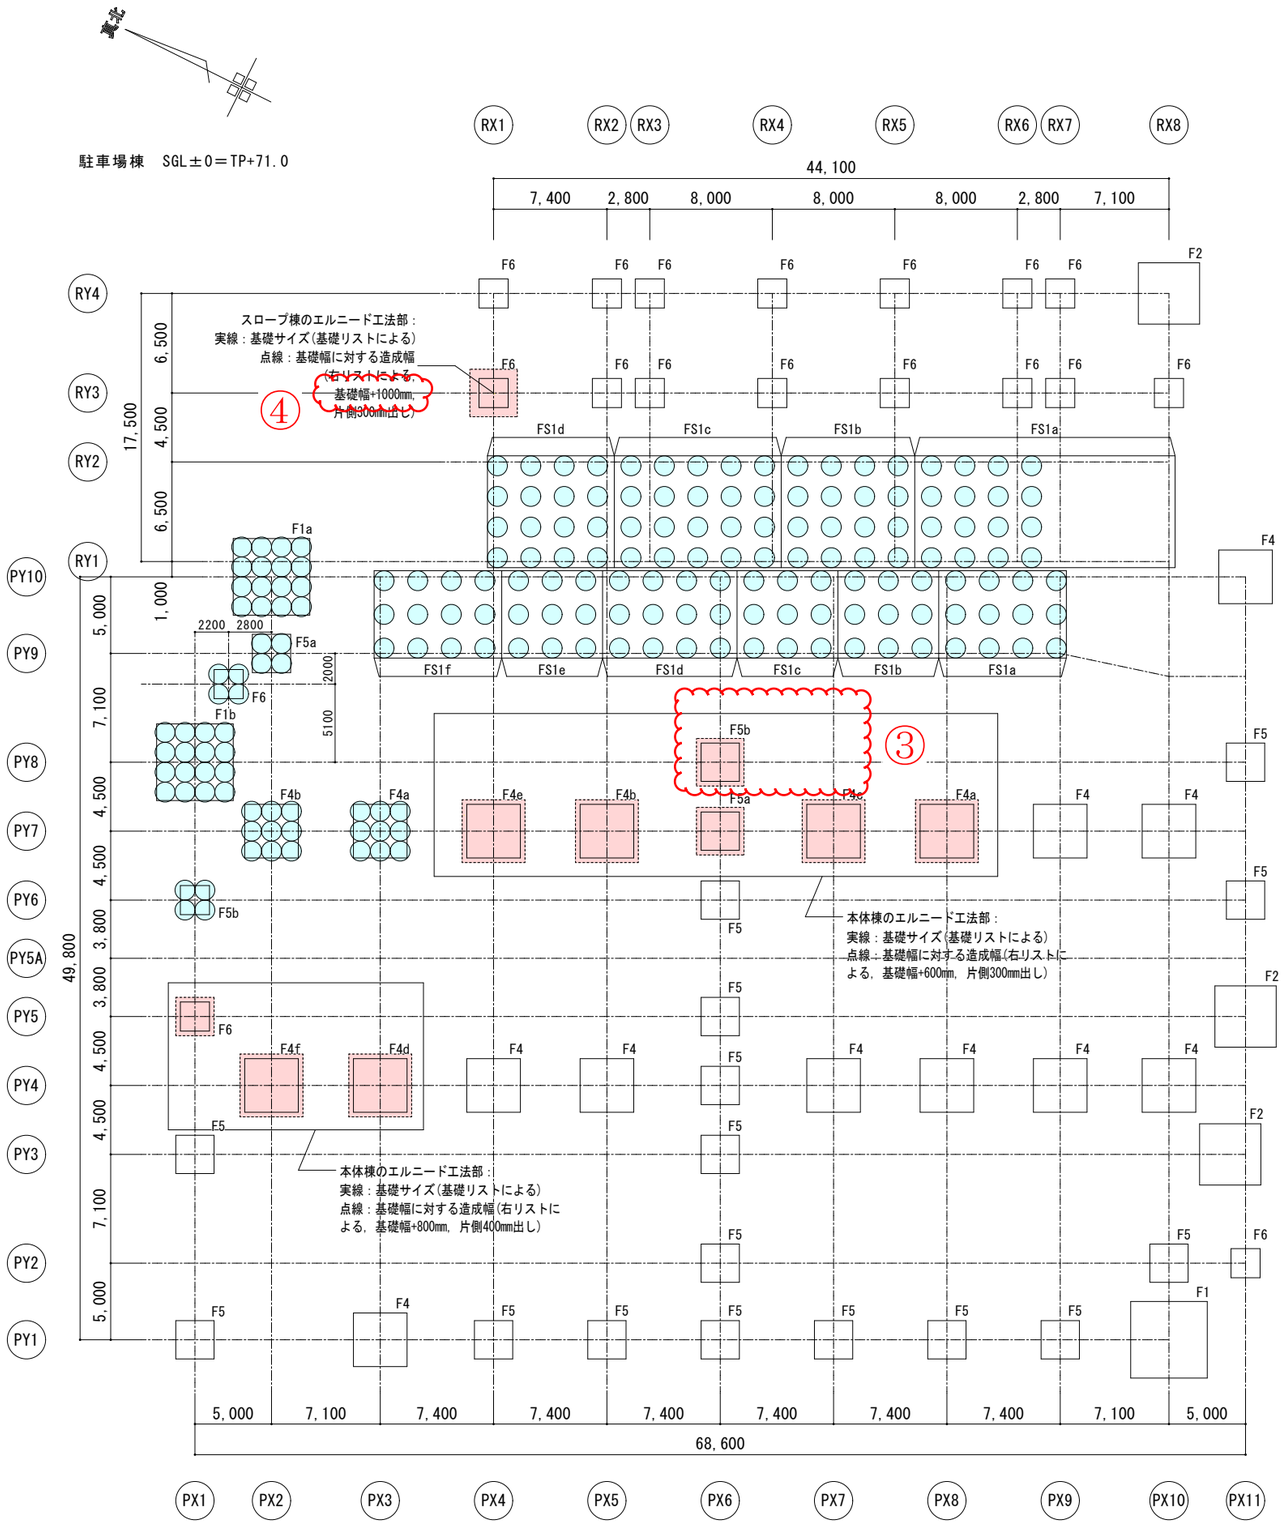

スーパーラップル　エルニード工法

【本体棟】

工　法	スーパーラップル　エルニード工法					
基準強度	1800　(kN/m2)					
配合量	280　(kg/m3)					
造成幅 (m)	掘削長※ (m)	空堀長※ (m)	改良厚 (m)	基礎数 (基)	長期接地圧 (kN/m2)	基礎符号
4.1×4.1	2.20	1.407	0.793	1	500	F4a
〃	2.70	1.407	1.293	1	〃	F4b
〃	2.80	1.296	1.504	1	〃	F4c
4.3×4.3	4.50	1.629	2.871	1	〃	F4d
4.1×4.1	4.80	1.518	3.282	1	〃	F4e
4.3×4.3	5.50	1.736	3.764	1	〃	F4f
3.1×3.1	2.00	1.296	0.704	1	500	F5a
〃	5.20	1.341	3.859	1	〃	F5b
2.7×2.7	6.00	1.811	4.189	1	500	F6

※設計GLからの長さ

【スロープ棟】

工　法	スーパーラップル　エルニード工法					
基準強度	1800　(kN/m2)					
配合量	280　(kg/m3)					
造成幅 (m)	掘削長※ (m)	空堀長※ (m)	改良厚 (m)	基礎数 (基)	長期接地圧 (kN/m2)	基礎符号
2.5×2.5	2.50	1.095	1.405	1	500	F6

※設計GLからの長さ

深層混合処理工法（ウルトラコラム工法ＮＥＯ）

【本体棟】

工　法	深層混合処理工法（ウルトラコラム工法ＮＥＯ）					
基準強度	1850　(kN/m2)					
配合量	② 450　(kg/m3)					
改良径 (mm)	掘削長※ (m)	空堀長※ (m)	改良長 (m)	本　数 (本)	長期接地圧 (kN/m2)	基礎符号
φ1300	11.00	2.250	8.750	16	500	F1a
〃	14.50	2.250	12.250	16	〃	F1b
φ1300	8.00	1.629	6.371	9	500	F4a
〃	11.50	1.736	9.764	9	〃	F4b
φ1300	14.50	1.852	12.648	4	500	F5a
〃	14.50	1.811	12.689	4	〃	F5b
φ1300	14.50	1.150	13.350	4	500	F6
φ1300	3.00	1.295	1.705	12	200	FS1a
〃	7.00	1.295	5.705	9	〃	FS1b
〃	10.00	1.295	8.705	9	〃	FS1c
〃	11.00	1.295	9.705	12	〃	FS1d
〃	13.20	1.295	11.905	9	〃	FS1e
〃	14.50	1.295	13.205	12	〃	FS1f

※設計GLからの長さ

【スロープ棟】

工　法	深層混合処理工法（ウルトラコラム工法ＮＥＯ）					
基準強度	1850　(kN/m2)					
配合量	450　(kg/m3)					
改良径 (mm)	掘削長※ (m)	空堀長※ (m)	改良長 (m)	本　数 (本)	長期接地圧 (kN/m2)	基礎符号
φ1300	2.00	1.295	0.705	16	200	FS1a
〃	4.00	1.295	2.705	16	〃	FS1b
〃	7.00	1.295	5.705	20	〃	FS1c
〃	9.00	1.295	7.705	16	〃	FS1d

※設計GLからの長さ

特記事項

・本地盤改良図の選定については「181211岩倉地区用途変更」のデータに基づいて想定したものです。そのため、施工時には想定した範囲及び深さについて、図面との差異が生じる可能性があります。

・地盤改良(エルニード工法・ウルトラコラム工法)の支持層：砂質凝灰岩
地盤改良を行わない直接基礎の支持層：風化凝灰岩
改良体下端および基礎下端に上記の支持層が出ていることを確認すること

TAISEI CORPORATION
TAISEI DESIGN
Planners Architects & Engineers
大成建設株式会社東北支店
一級建築士事務所
〒980-0811仙台市青葉区一番町3-1-1
URL http://www.taisei.co.jp
一級 第373946号
構造設計一級 第11392号
設計　熊谷　成晃

ＩＨＩ運搬機械株式会社
一級建築士事務所
〒104-0044東京都中央区明石町8-1
(聖路加タワー)
一級 第331419号
設計　金子　友宏

ＣＲＥＳＳ ＦＥＥＤ株式会社
一級建築士事務所
一級 第276022号
構造設計一級 第5583号
設計　斉藤　勉

確認申請図	
見積図	2025.02.28
契約図	2025.05.30
竣工図	
当図作成日	2026.01.09

変更前

設計番号　07-120197

ＴＭＬ岩倉
新生産棟プロジェクト
(立体駐車場)

【計画変更図】
発行日 2026.01.09

図面名称
地盤改良図

縮尺　A1:1/200 A3:1/400

C-P-102

BUREAU VERITAS JAPAN CO.,LTD.

Copyright (C) 大成建設株式会社　著作権者の許可なく複製、転載、第三者開示等の行為を禁止する。

ACAD09