0TA45027 BVJ審査済

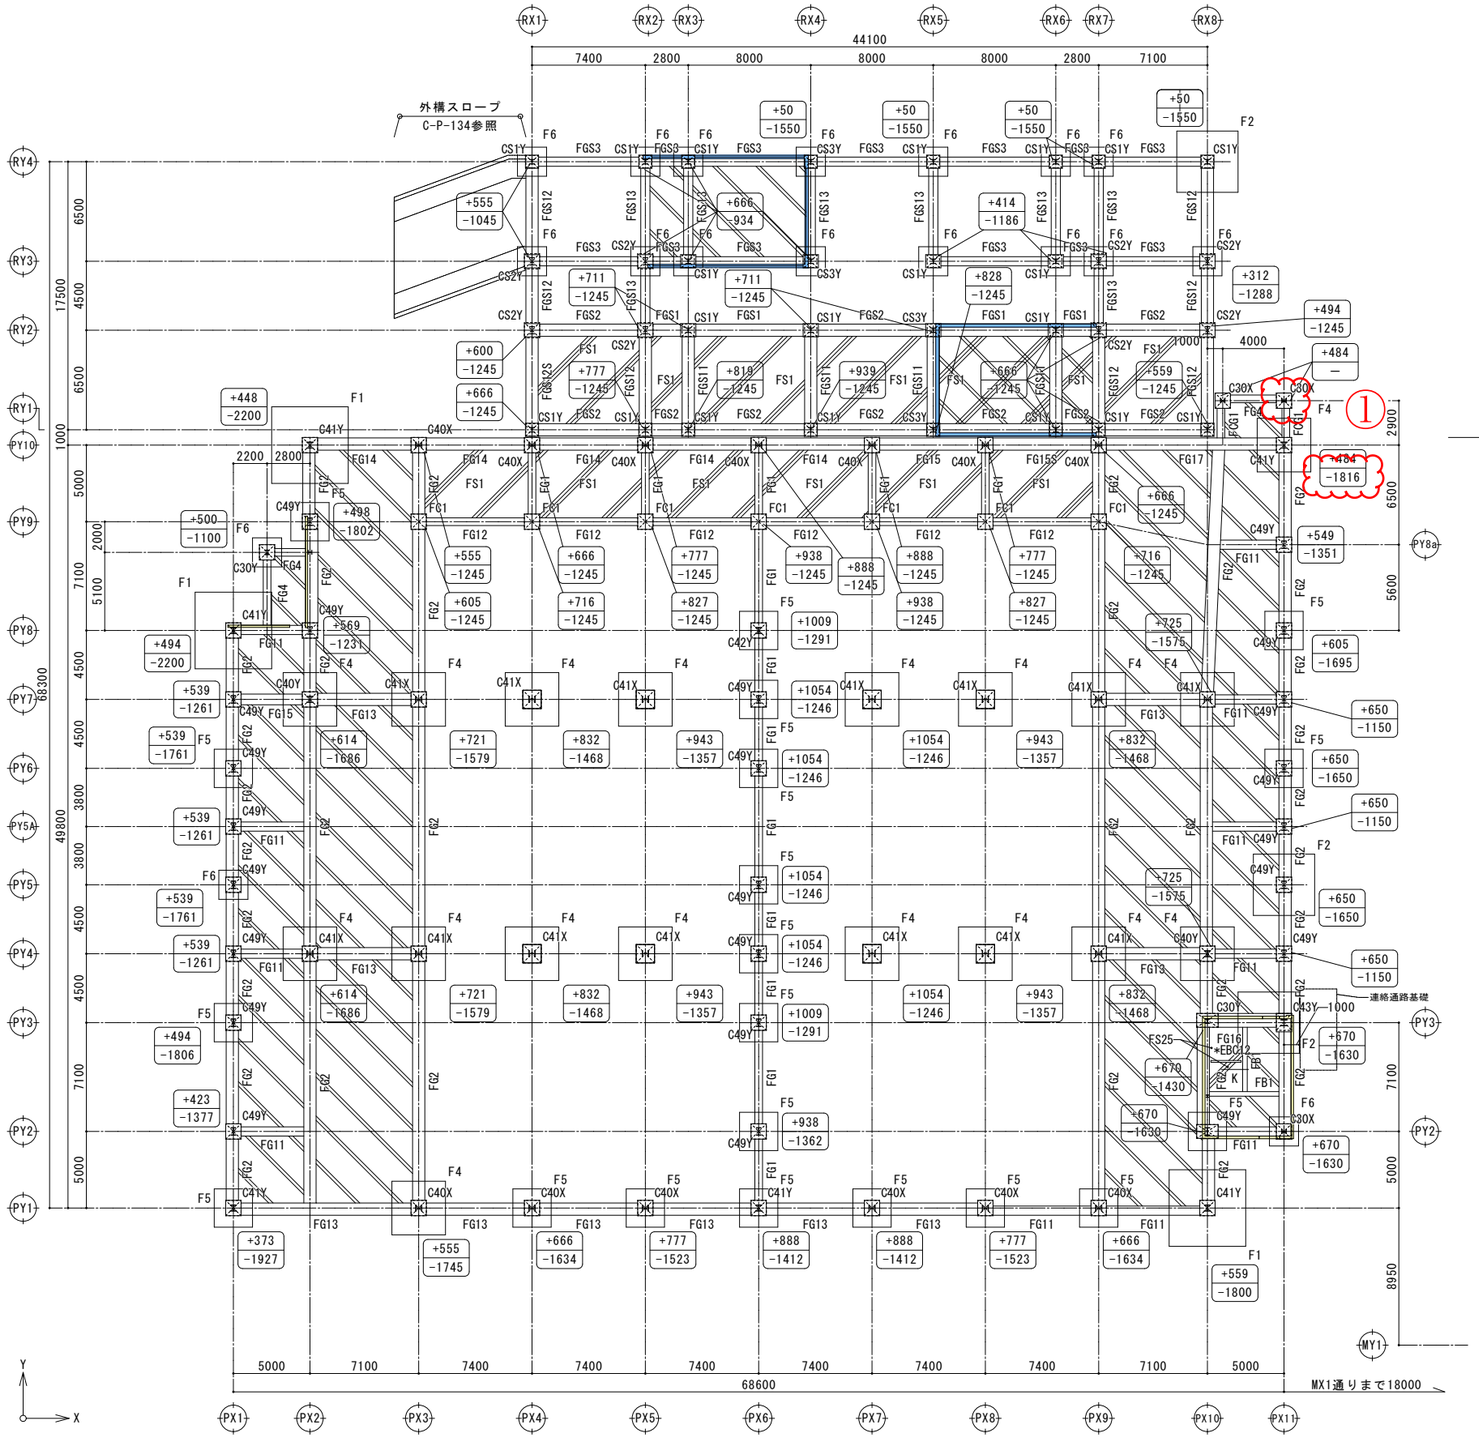

基礎伏図 (A1)S=1:200 (A3)S=1:400

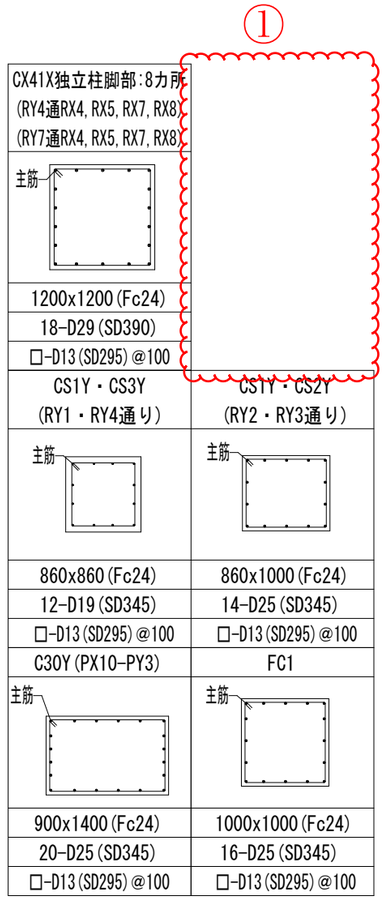

礎柱 S:1/70

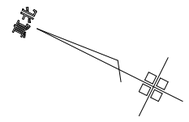

駐車場棟 SGL±0=TP+71.0

特記なき限り下記による。

- 柱型天端＝基礎梁天端とする。
- ：土間コンｔ150範囲を示す。（駐車場棟内はt180）
  ※駐車場内の土間コンは地中梁天端合わせとする
- ：スラブ範囲を示す。
  ※FS25はスラブ天端SGL-230とする。
  ※駐車場棟FS1はスラブ天端SGL-845とする。
  ※スロープ棟FS1はスラブ天端SGL-845とする。
  ※FS1と接する地中梁はスラブ下端＝地中梁下端となるように梁下増打ちとする。
- ：W12 ：W18を示す。
- +700 ：SGLからの柱型天端を示す。
  -1600 ：SGLからの基礎下端を示す。

TAISEI CORPORATION
TAISEI DESIGN
Planners Architects & Engineers

大成建設株式会社東北支店
一級建築士事務所
〒980-0811仙台市青葉区一番町3-1-1
URL http://www.taisei.co.jp

一級 第373946号
構造設計一級 第11392号
設計 熊谷 成晃

ＩＨＩ運搬機械株式会社
一級建築士事務所
〒104-0044東京都中央区明石町8-1
（聖路加タワー）

一級 第331419号
設計 金子 友宏

CRESS FEED株式会社
一級建築士事務所

一級 第276022号
構造設計一級 第5583号
設計 斉藤 勉

確認申請図	
見積図	2025.02.28
契約図	2025.05.30
竣工図	
当図作成日	2026.01.09

変更前

設計番号 07-120197

ＴＭＬ岩倉
新生産棟プロジェクト
（立体駐車場）

【確認申請図】
発行日 2026.01.09

図面名称
基礎伏図

縮尺 A1:1/200 A3:1/400

C-P-103

ACAD09

Copyright (C) 大成建設株式会社 著作権者の許可なく複製、転載、第三者開示等の行為を禁止する。