0TA45027 BVJ審査済

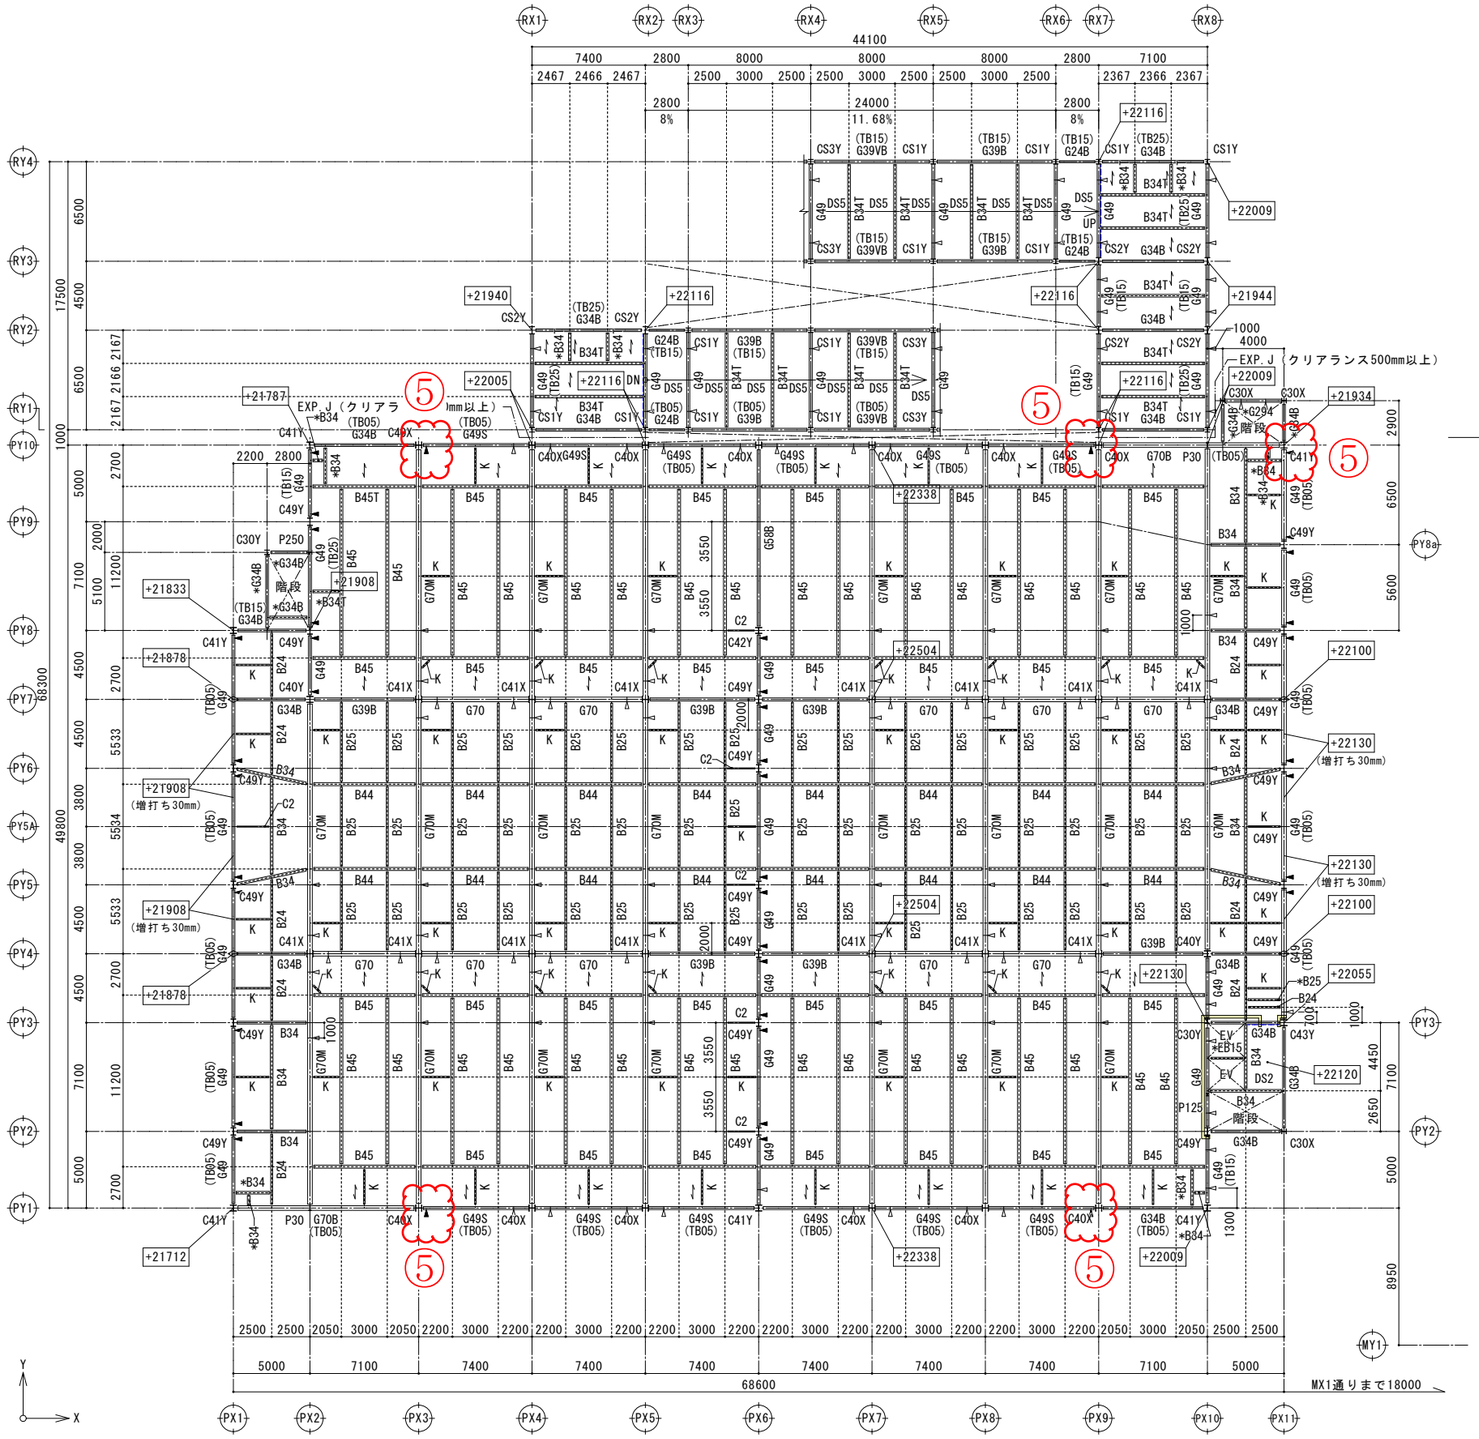

R階梁伏図 (A1)S=1:200 (A3)S=1:400

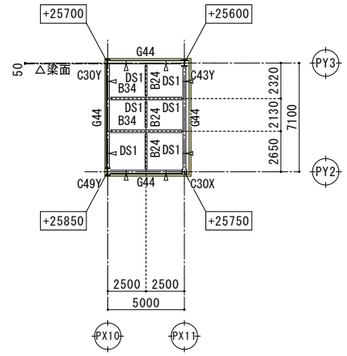

PHR階梁伏図 (A1)S=1:250 (A3)S=1:500

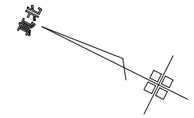

駐車場棟 SGL±0＝TP+71.0

特記なき限り下記による。（各階共通）
・柱符号は下階を示す。
・柱芯＝通り芯とする。
・ ⤵ ：デッキ敷き込み方向を示す。特記なきは←→とする。
・特記なきスラブ符号は、DS4とする。
・梁天端はFL-140とする。 ※DS2はFL-150、DS3はFL-145、DS5は-155。
・+***** ：SGLからの床レベルを示す。
・◀ ：ウェブクランプ剛接合部の継手を示す。
・◁ ：剛接合位置を示し、柱芯から900とする。
・◇ ：梁折れ曲げ位置を表す。
・「*」付梁符号はスタッドなしとする。
・(TB05)(TB15)(TB25)は落下防止材を示す。
・------：デッキ受けL-65x65x6以上を示す。
・▭：W12を示す。

TAISEI CORPORATION
TAISEI DESIGN
Planners Architects & Engineers

大成建設株式会社東北支店
一級建築士事務所
〒980-0811仙台市青葉区一番町3-1-1
URL http://www.taisei.co.jp

一級 第373946号
構造設計一級 第11392号
設計 熊谷 成晃

ＩＨＩ運搬機械株式会社
一級建築士事務所
〒104-0044東京都中央区明石町8-1
（聖路加タワー）

一級 第331419号
設計 金子 友宏

CRESS FEED株式会社
一級建築士事務所

一級 第276022号
構造設計一級 第5583号
設計 斉藤 勉

確認申請図	
見積図	2025.02.28
契約図	2025.05.30
竣工図	
当図作成日	2026.01.09

設計番号 07-120197

ＴＭＬ岩倉
新生産棟プロジェクト
（立体駐車場）

【計画変更図】

発行日 2026.01.09

図面名称
R階梁伏図

縮尺 A1:1/200 A3:1/400

C-P-110

ACAD09

Copyright (C) 大成建設株式会社 著作権者の許可なく複製、転載、第三者開示等の行為を禁止する。