0TA45027 BVJ審査済

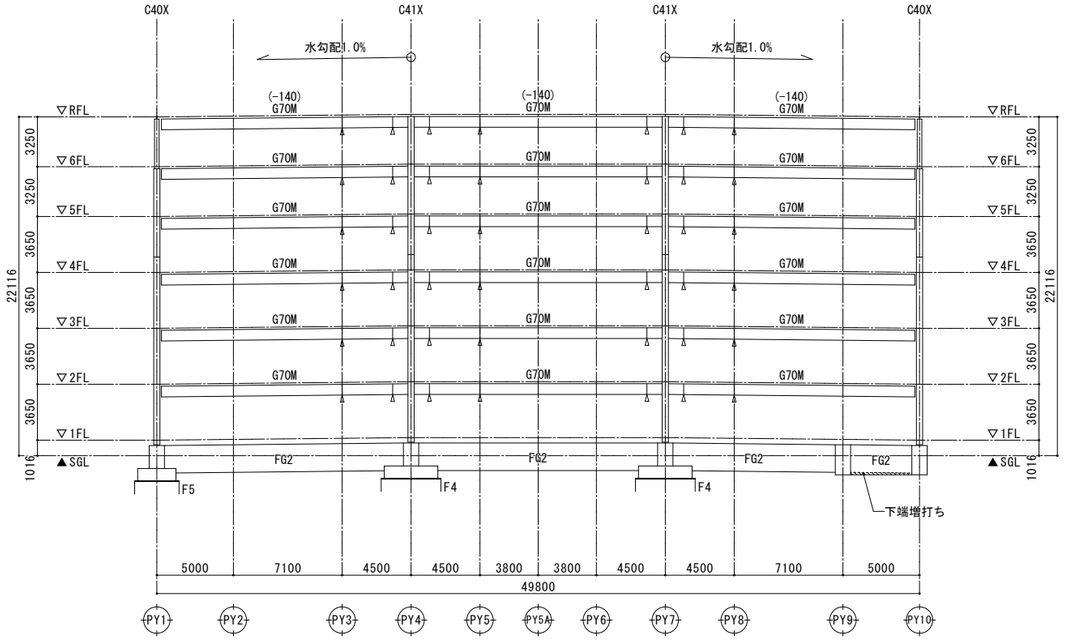

PX9通り軸組図 (A1)S=1:200 (A3)S=1:400

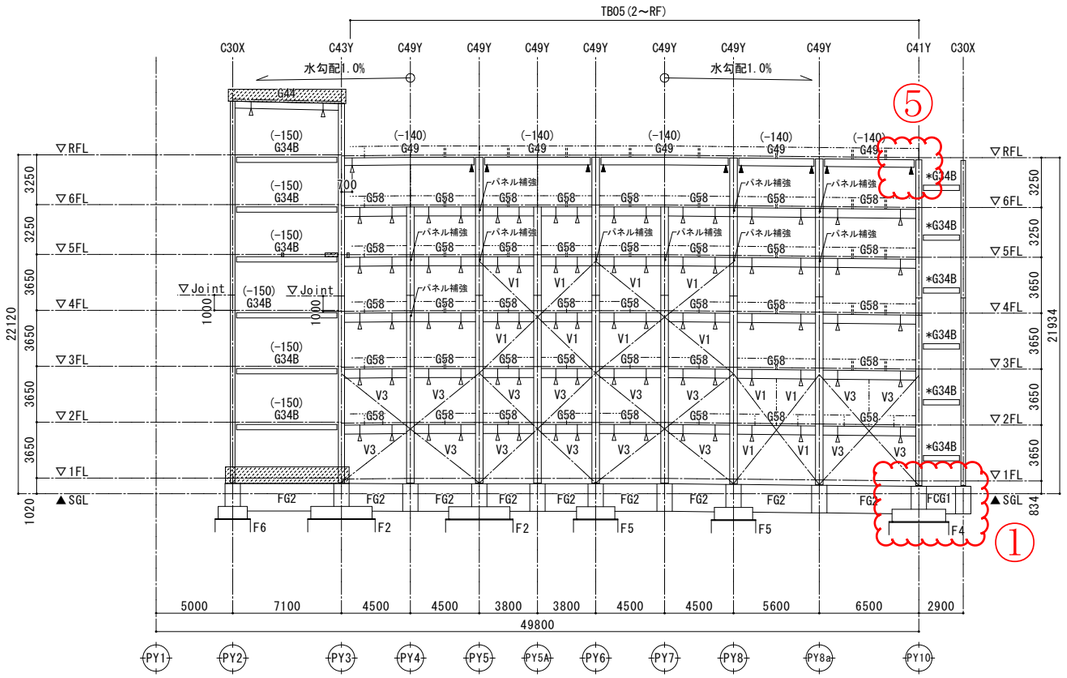

PX11通り軸組図 (A1)S=1:200 (A3)S=1:400

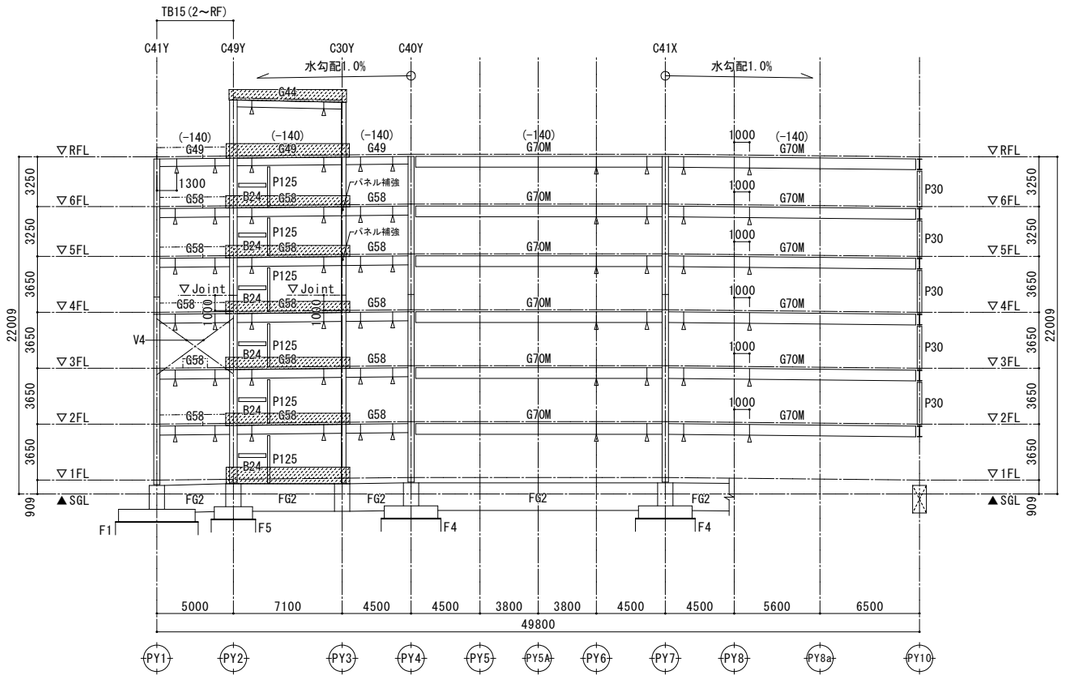

PX10通り軸組図 (A1)S=1:200 (A3)S=1:400

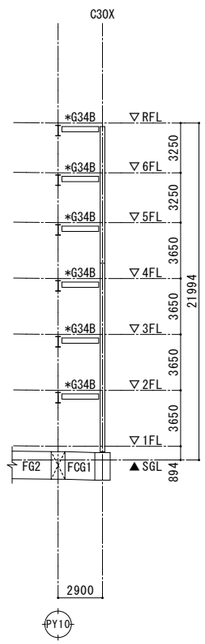

PX10通り+1000軸組図 (A1)S=1:200 (A3)S=1:400

駐車場棟　SGL±0＝TP+71.0

特記なき限り下記による。（各階共通）
・鉄骨梁天端はＦＬ－１３０とする。
・ ▨ ：立上り壁を示す。特記なき限りW12とする。
・柱JOINT位置は4FL+1000とする。
・◀ ：ウェブクランプ剛接合部の継手を示す。
・◁ ：溶接剛接合部の継手を示し、柱芯から900とする。
・「パネル補強」指示部の詳細は溶接剛接合部リストに示す

TAISEI CORPORATION
TAISEI DESIGN
Planners Architects & Engineers

大成建設株式会社東北支店
一級建築士事務所
〒980-0811仙台市青葉区一番町3-1-1
URL http://www.taisei.co.jp

一級 第373946号
構造設計一級 第11392号
設計 熊谷 成晃

ＩＨＩ運搬機械株式会社
一級建築士事務所
〒104-0044東京都中央区明石町8-1
（聖路加タワー）

一級 第331419号
設計 金子 友宏

ＣＲＥＳＳ ＦＥＥＤ株式会社
一級建築士事務所

一級 第276022号
構造設計一級 第5583号
設計 斉藤 勉

確認申請図	
見積図	2025.02.28
契約図	2025.05.30
竣工図	
当図作成日	2026.01.09

設計番号 07-120197

ＴＭＬ岩倉
新生産棟プロジェクト
（立体駐車場）

【計画変更図】
発行日 2026.01.09

図面名称
軸組図９

縮尺 A1:1/200 A3:1/400

C-P-119

ACAD09

Copyright (C) 大成建設株式会社 著作権者の許可なく複製、転載、第三者開示等の行為を禁止する。